


Haus Nr. 7
6. Stock M. 11

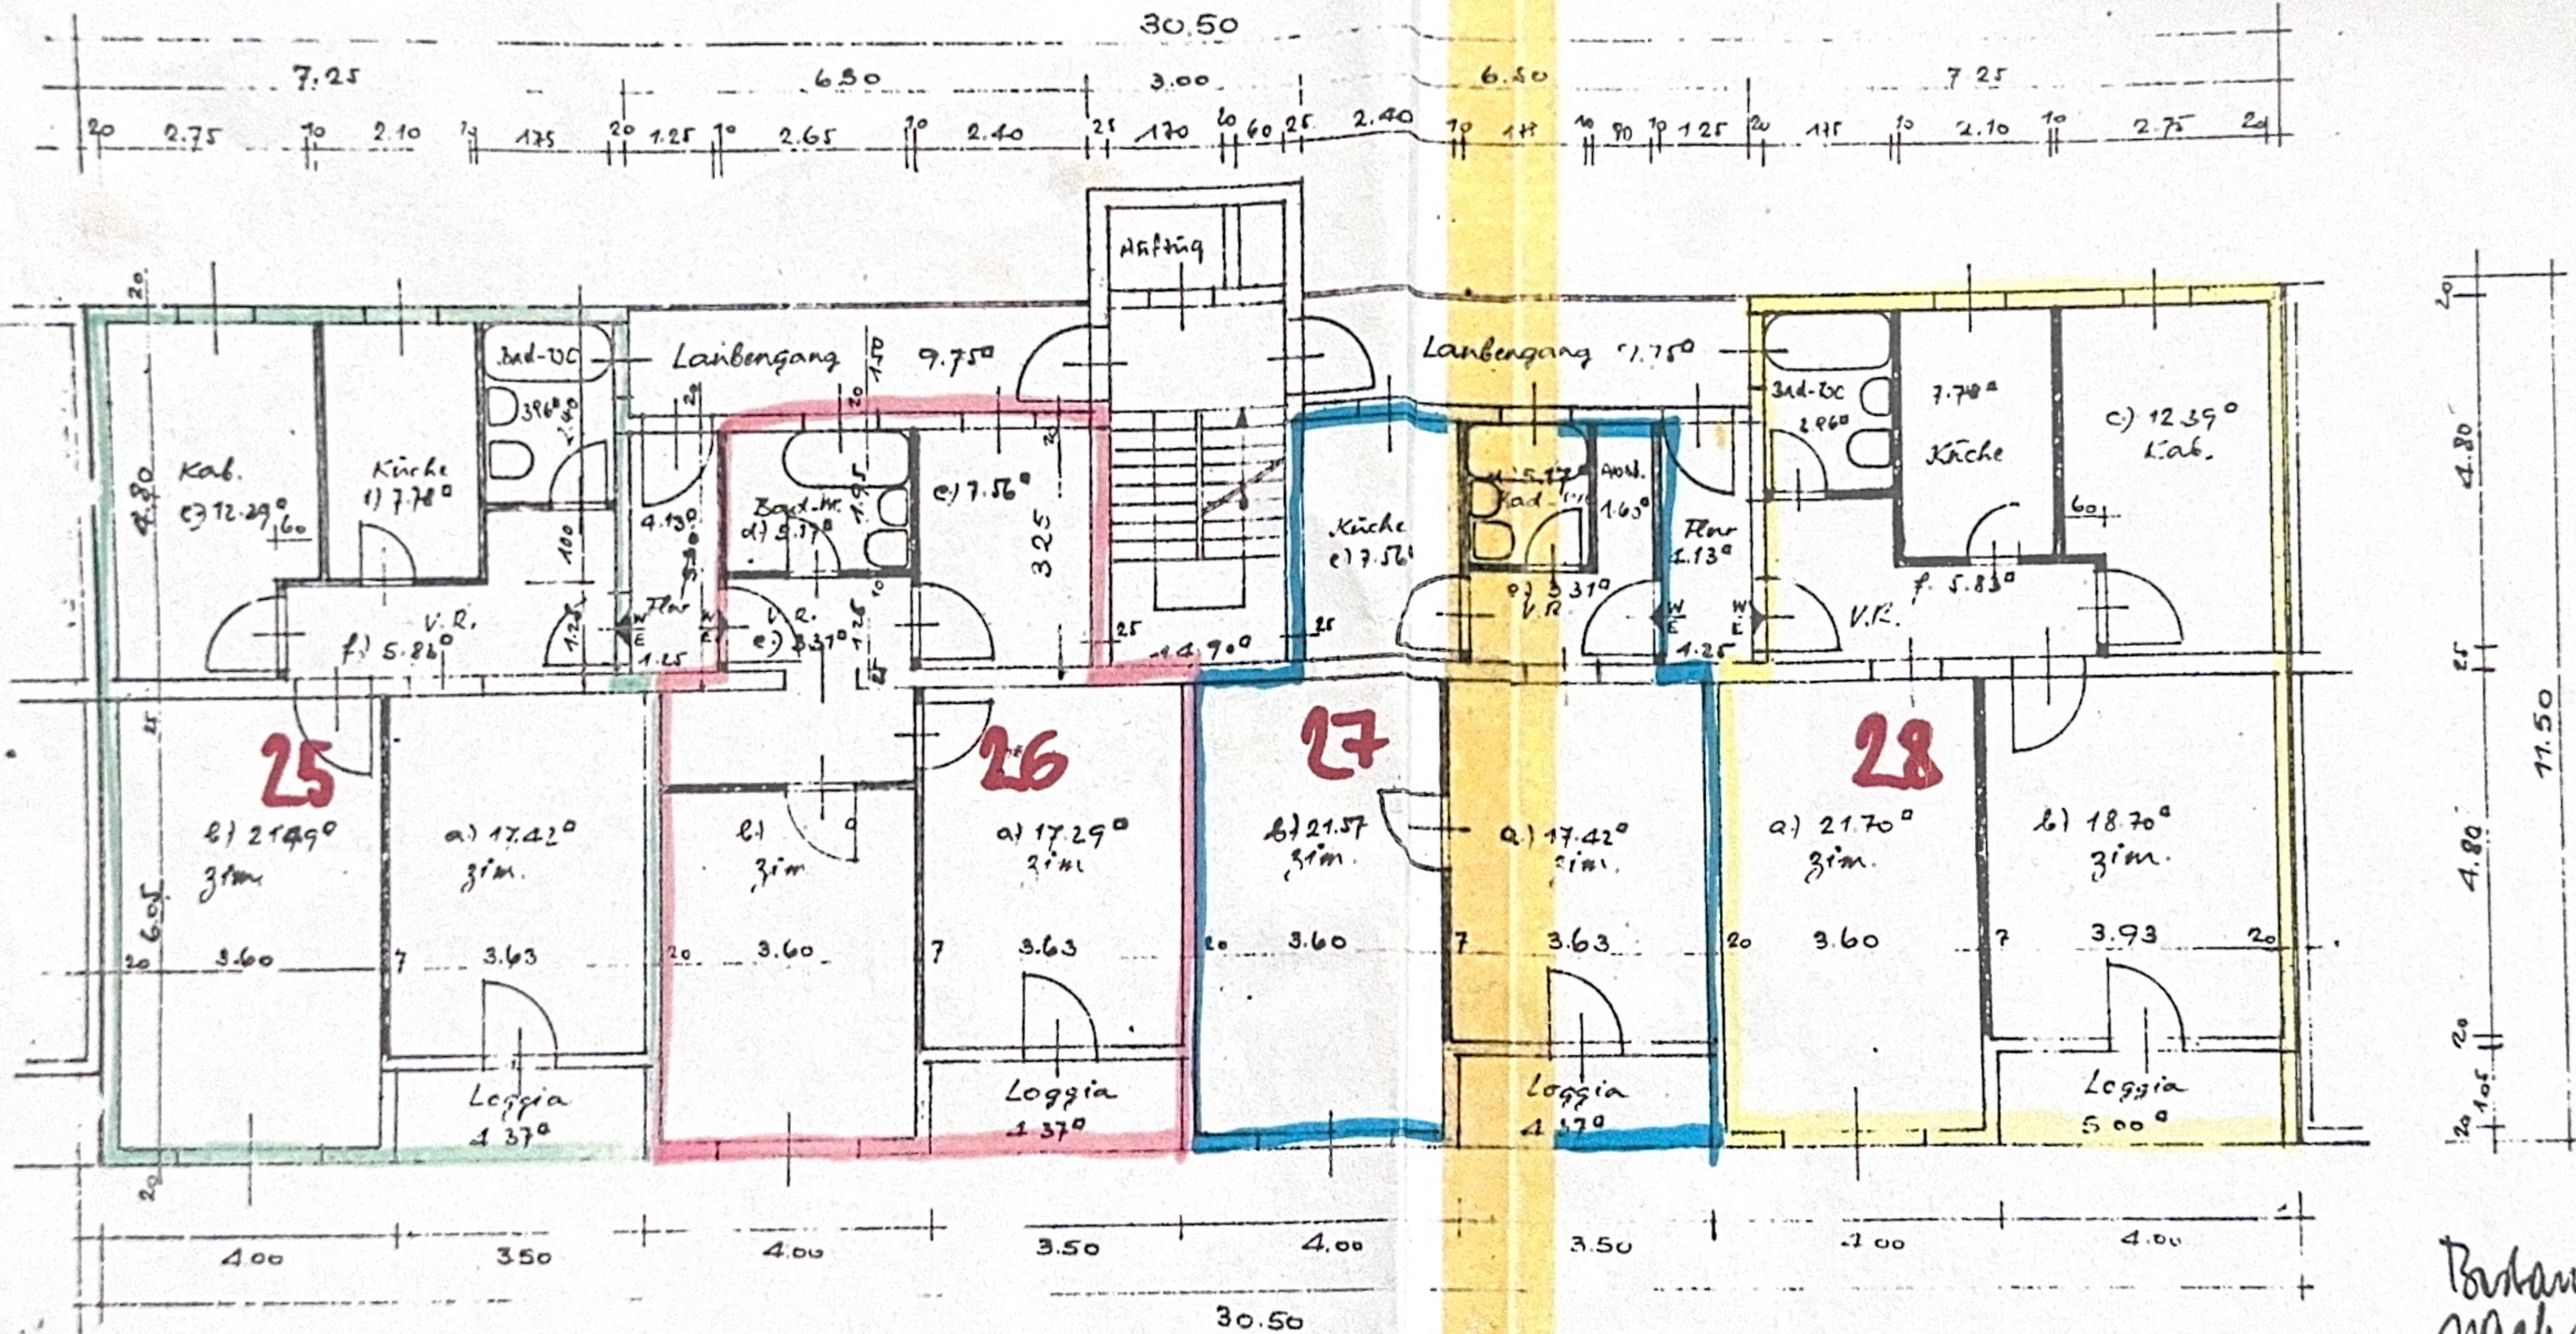

Bestandsplan
nach Kell.

Ziv. Ing.

Generalunternehmer:


Fachwerber:

ADTSCHEIDT & CO.
INGENIEUR- UND ARCHITECTEN-
BÜRO
1. OBERSTADT 1. 1. 1900

D. H. H.

Zu ZL.VI - 1799/57

05. März 1905

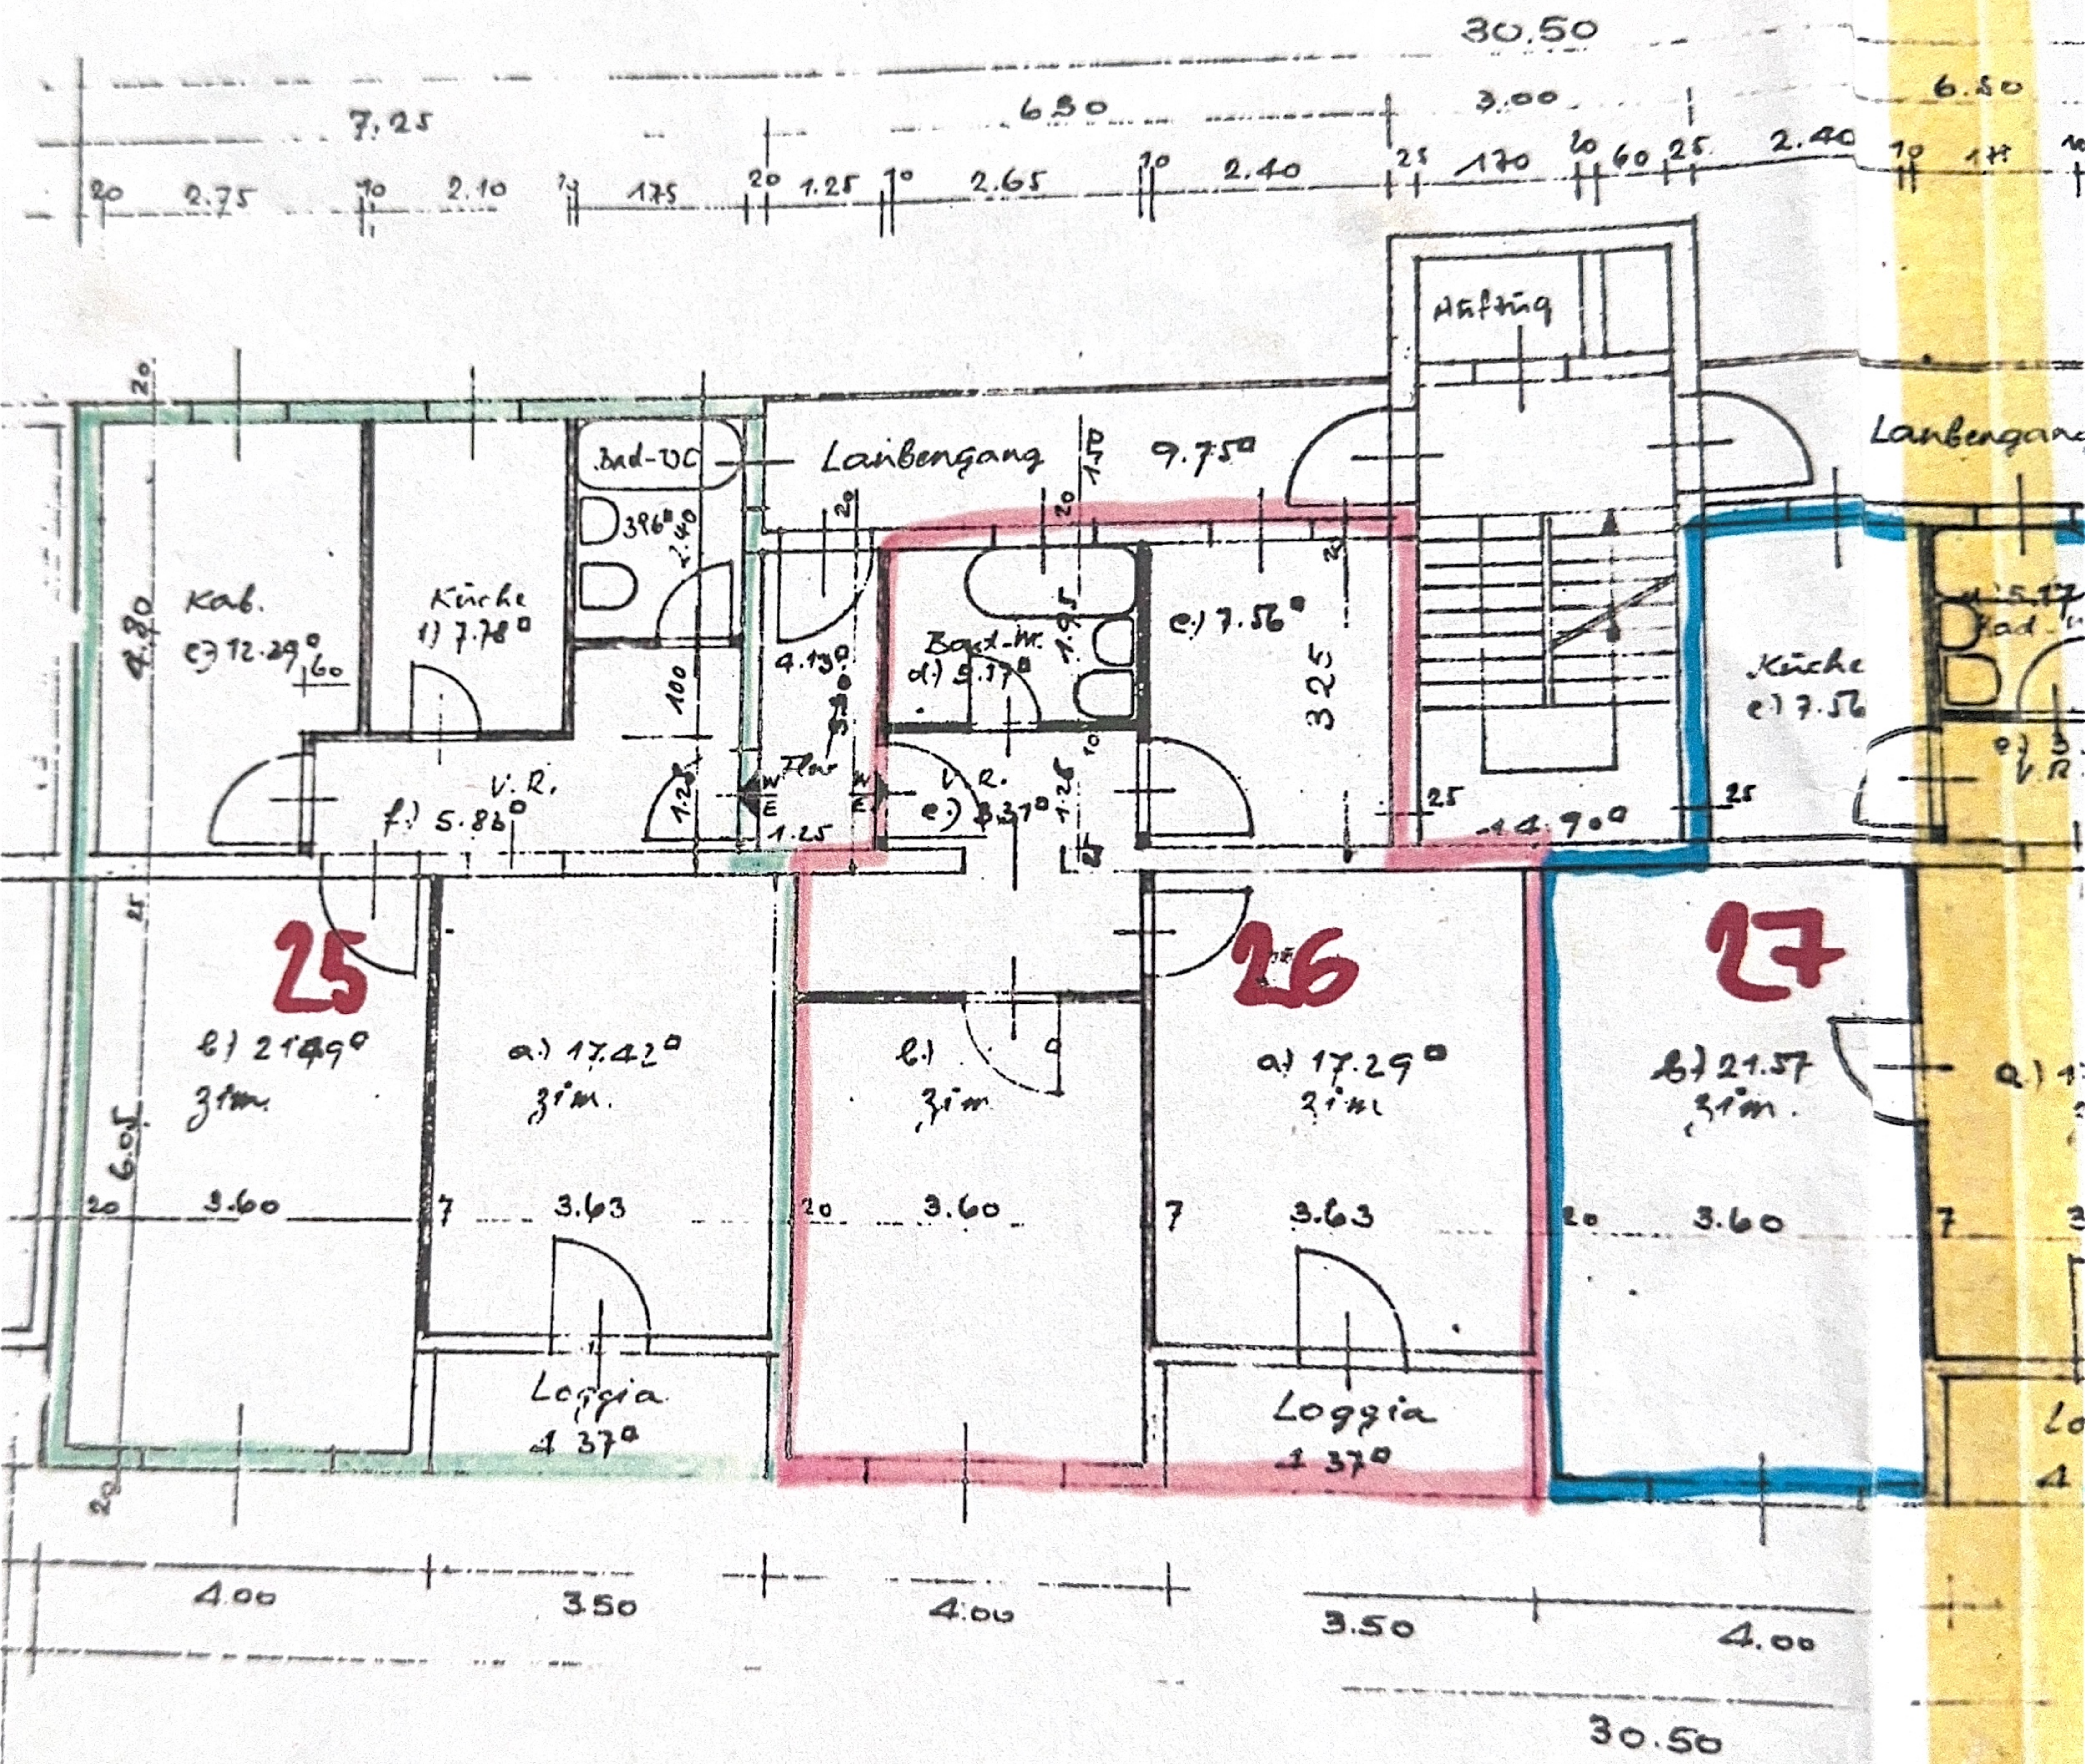

Ziv. Ing.

Generalunternehmer

